

COMMUNE DE BAYONNE
Département des Pyrénées-Atlantiques - Arrondissement de Bayonne

SEANCE DU CONSEIL MUNICIPAL DU 1ER JUIN 2023
DELIBERATION N° DE-2023-129

L'an deux mil vingt-trois, le 1er juin, le Conseil municipal dûment convoqué, s'est réuni l'Hôtel de ville, salle du conseil municipal, sous la présidence de Monsieur Jean-René ETCHEGARAY, Maire. La séance a été ouverte à 17h35.

Nombre de conseillers municipaux en exercice : 45

Présents :

M. ETCHEGARAY, Mme DURRUTY, M. MILLET-BARBÉ, Mme LAUQUÉ, M. UGALDE, Mme HARDOUIN-TORRE, M. CORRÉGÉ, Mme LOUPIEN-SUARES, M. LACASSAGNE (jusqu'à la délibération DE-2023-124), Mme MARTIN-DOLHAGARAY, M. LAIGUILLON (à partir de la délibération DE-2023-103), Mme CASTEL, M. ALQUIÉ, Mme MEYZENC, M. PARRILLA ETCHART, Mme DUHART, M. AGUERRE, Mme BRAU-BOIRIE, M. ARCOUET, Mme LARRÉ M. SALANNE, M. PAULY, M. DAUBISSE, M. ALLEMAN, M. SÉVILLA, Mme ZITTEL (à partir de la délibération DE-2023-111), Mme BENSOUSSAN, Mme LARROZE-FRANCEZAT, M. ERREMUNDEGUY, M. SUSPERREGUI, Mme DELOBEL, Mme CAPDEVIELLE, M. DUZERT, M. ESTEBAN, Mme LIOUSSE, Mme DUPREUILH, M. ETCHETO, Mme BROCARD, Mme HERRERA LANDA, M. ABADIE, M. BERGE (à partir de la délibération DE-2023-111).

Absents représentés par pouvoir :

M. LACASSAGNE à Mme LAUQUE (à partir de la délibération DE-2023-125) ; M. LAIGUILLON à M. LACASSAGNE (jusqu'à la délibération DE-2023-102) ; Mme BISAUTA à Mme HARDOUIN-TORRE ; Mme VOISIN à Mme MARTIN-DOLHAGARAY ; Mme MOTHES à M. ERREMUNDEGUY ; M. BOUTONNET-LOUSTAU à Mme LOUPIEN-SUARES, M. BERGE à Mme HERRERA LANDA (jusqu'à la délibération DE-2023-110).

Absent(s) :

Mme ZITTEL (jusqu'à la délibération DE-2023-110).

Secrétaire :

M. SUSPERREGUI

Entendu le rapport de M. CORREGÉ,

OBJET : FONCIER – Boulevard du BAB - Désaffectation et déclassement du domaine public routier communal d'un délaissé de voirie dans le cadre d'un échange de terrains avec l'Etat.

Dans le cadre des travaux d'aménagement du Tram'Bus, une emprise de 184 m² (cadastrée section BO n° 237) sise passage de la Feria, appartenant à l'Etat et rattachée au Centre des Impôts à usage de parking pour ses agents, a été utilisée pour la réalisation du trottoir longeant la voie de transports collectifs en site propre (TCSP).

Cette opération a entraîné une perte de places de stationnement pour les agents du Centre des Impôts. Par conséquent, une compensation en nature a été décidée, consistant à réaliser un nouveau parking clos au bénéfice de ces derniers situé à proximité immédiate.

L'emprise communale retenue pour cet aménagement, d'une superficie de 425 m² (aujourd'hui cadastrée section BO n° 238) est un délaissé de voirie autrefois rattaché à une partie du boulevard du BAB, dans le cadre de la mise en sens unique de cette partie du boulevard, en lien avec les travaux d'aménagement du Tram'Bus.

Afin de pouvoir régulariser la situation sur le plan foncier, par un échange de terrain entre l'Etat et la Ville, il est nécessaire de procéder au préalable à la désaffectation et au déclassement de la parcelle communale. L'emprise n'étant de fait plus utilisée pour la circulation publique, l'enquête publique prescrite par l'article L. 141-3 du code de la voirie routière n'est donc pas requise.

Il est par conséquent demandé au Conseil municipal de constater la désaffectation de la parcelle communale cadastrée section BO n° 238, de prononcer son déclassement du domaine public routier et d'autoriser Monsieur le Maire ou son représentant à signer tout document ou pièce se rapportant à l'exécution de la présente délibération.

Ont signé au registre les membres présents.

Adopté à l'unanimité



Par délégation du Maire
David Tollis
Directeur général des services


Jean-René ETCHEGARAY
Maire de Bayonne



Accusé de réception en préfecture
064-216401026-20230601-23_06542-DE
Date de télétransmission : 06/06/2023
Date de réception préfecture : 06/06/2023

Références Cadastres : Après division
Document d'arpentage établi au cadastre de Bayonne, le 16/03/2022 sous le n° 3136E.

Section	Ancien Numéro	Nouveau Numéro	Contenance	Destination
BO	Domaine Public	238	4a 25ca	ETAT - Direction immobilière de l'Etat

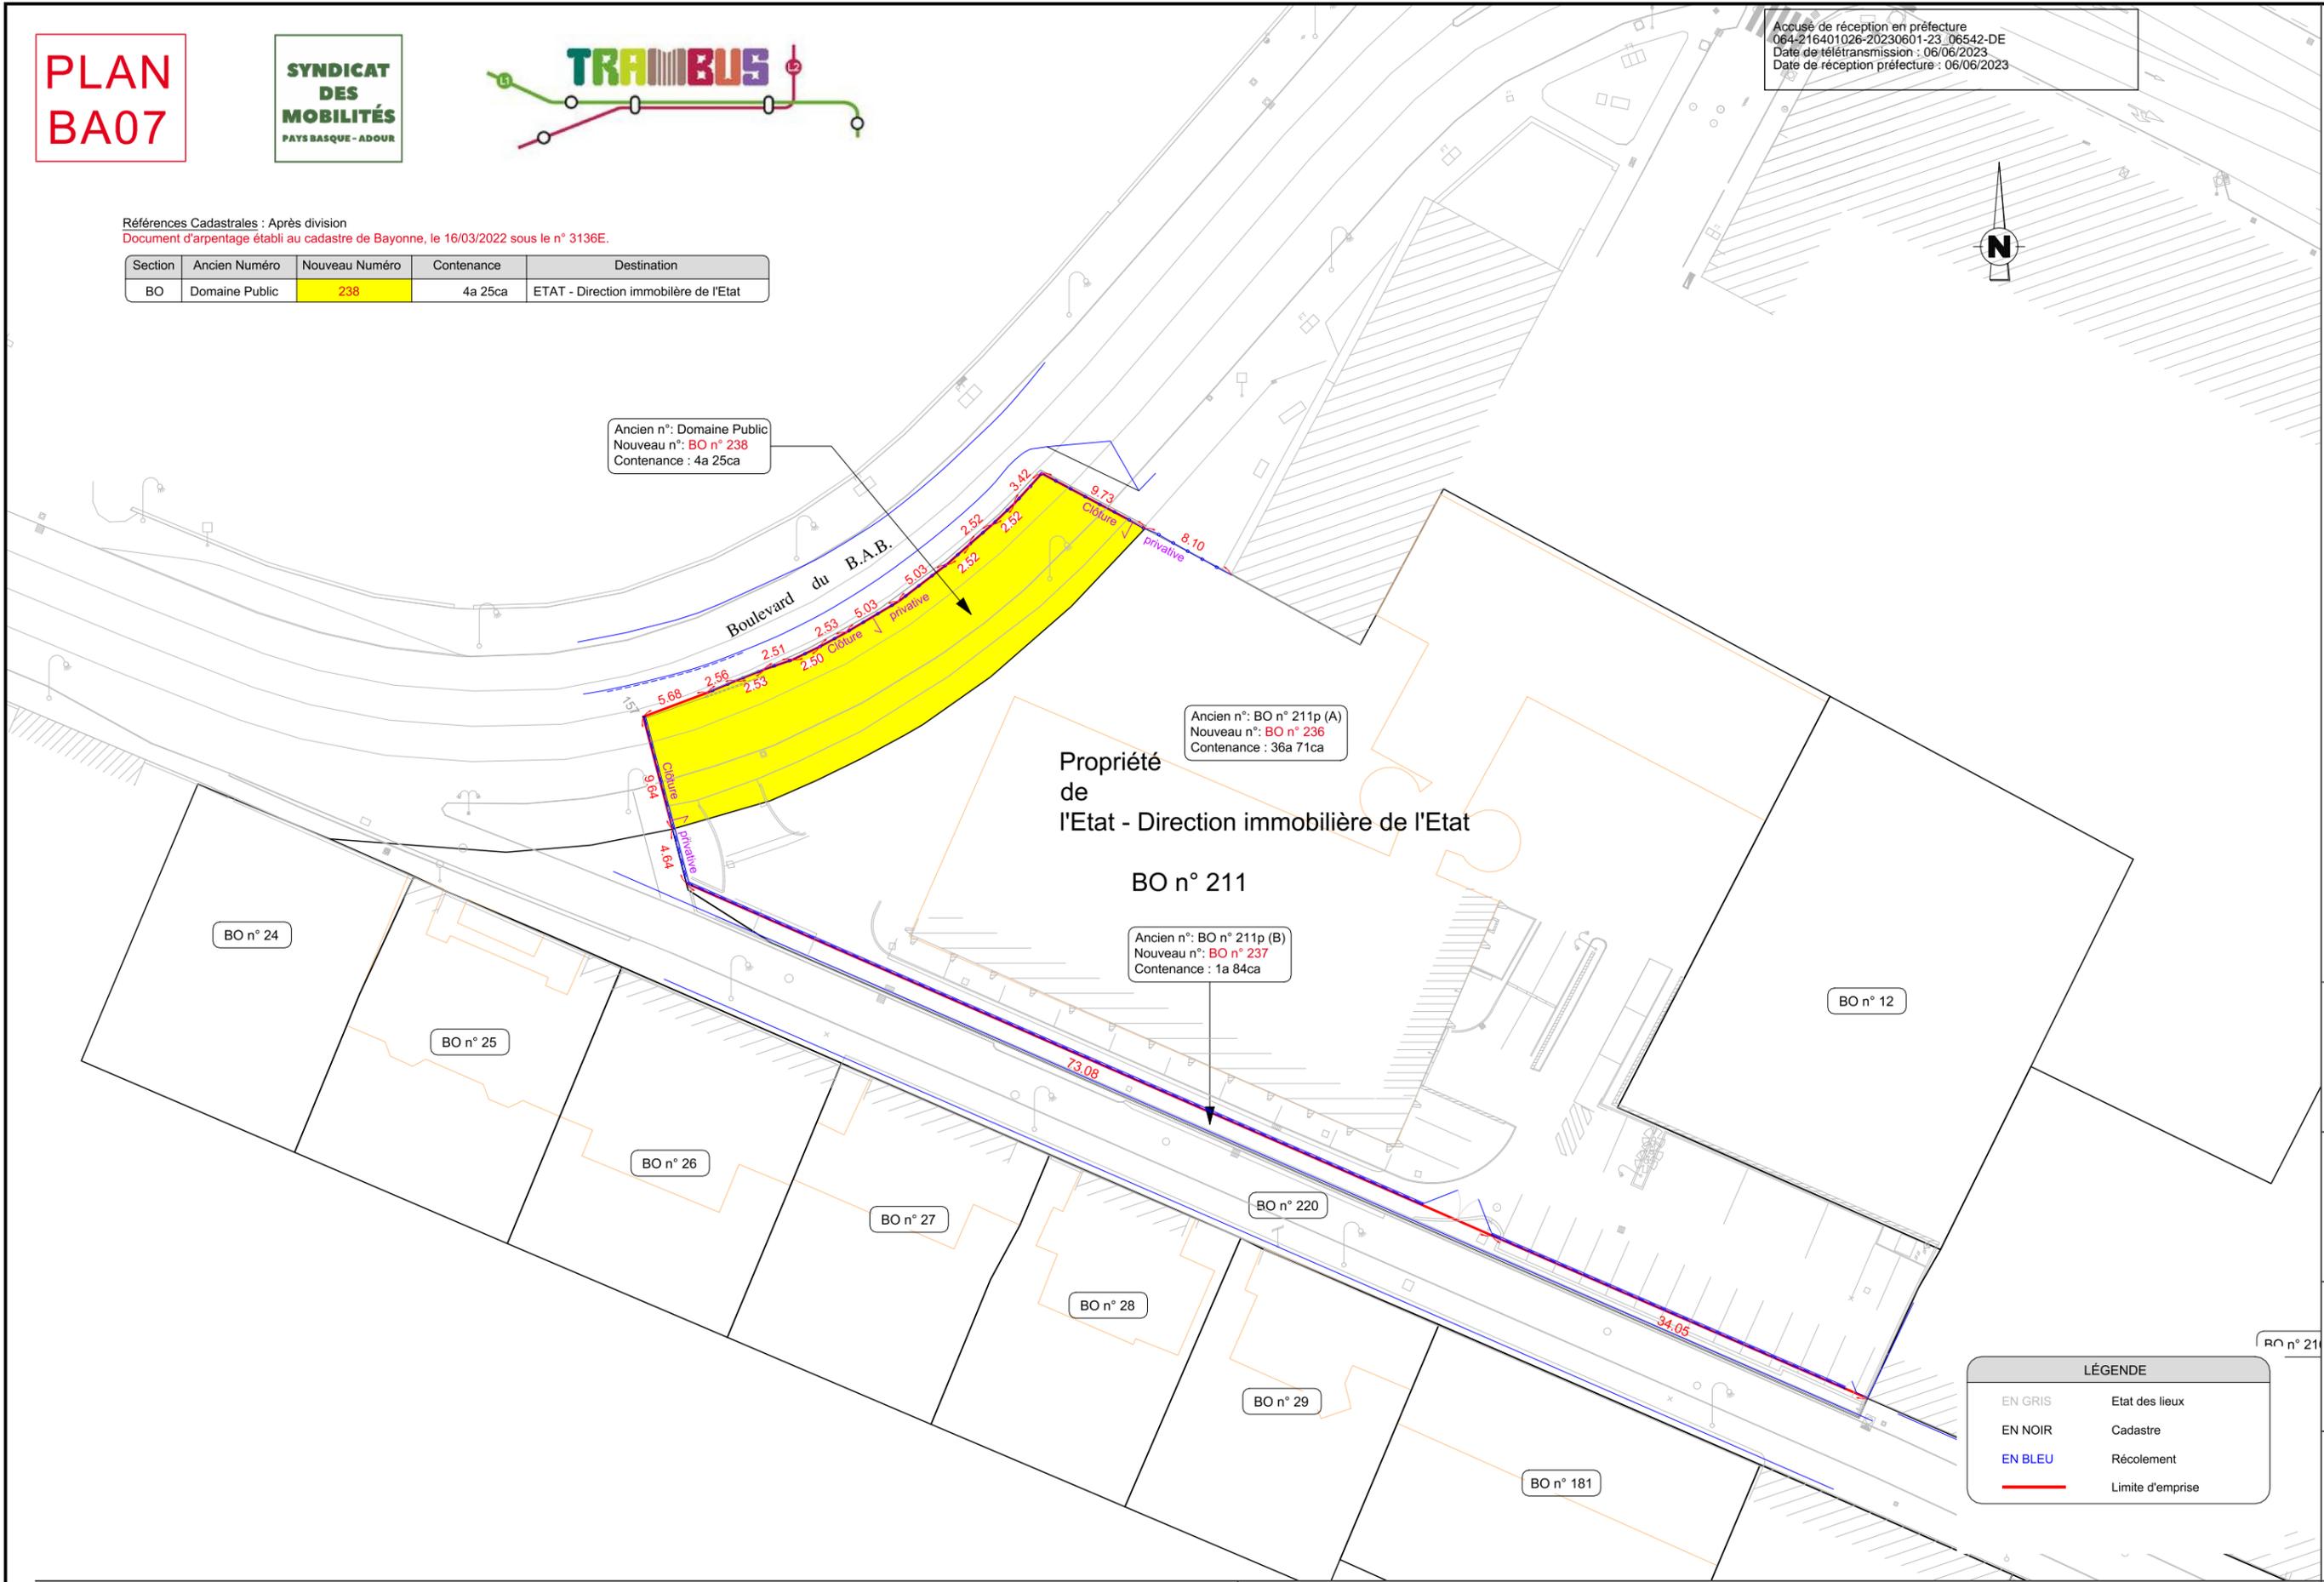

Ancien n°: Domaine Public
Nouveau n°: BO n° 238
Contenance : 4a 25ca

Ancien n°: BO n° 211p (A)
Nouveau n°: BO n° 236
Contenance : 36a 71ca

Ancien n°: BO n° 211p (B)
Nouveau n°: BO n° 237
Contenance : 1a 84ca

LÉGENDE

EN GRIS	Etat des lieux
EN NOIR	Cadastre
EN BLEU	Récolement
	Limite d'emprise

sys. coord.
CC43

échelle
1/500

format
A3

indice du plan
v.01